

Projekt

z dnia 14 sierpnia 2025 r.

Zatwierdzony przez

**UCHWAŁA NR
RADY MIASTA ŻAGAŃ**

z dnia 2025 r.

w sprawie zmiany przebiegu istniejącej drogi gminnej

Na podstawie art. 18 ust. 2 pkt 15 ustawy z dnia 08.03.1990 r. o samorządzie gminnym (Dz.U. z 2024 r., poz. 1465 ze zm.) oraz art. 7 ust. 1 i ust. 3 ustawy z dnia 21 marca 1985r. o drogach publicznych (Dz. U. z 2025r., poz. 889), po zasięgnięciu opinii Zarządu Powiatu Żagańskiego uchwala się, co następuje:

§ 1. Zmienia się przebieg istniejącej drogi gminnej nr 104688F ul. Wałowa dz. ew. nr 974, 969, 1086 obręb 0002 m. Żagań poprzez włączenie w jej ciąg dz. ew. nr 970/1.

§ 2. Położenie i przebieg drogi, o której mowa w § 1 oznaczone są na mapie stanowiącej załącznik Nr 1 do uchwały.

§ 3. Wykonanie uchwały powierza się Burmistrzowi Miasta Żagań.

§ 4. Uchwała wchodzi w życie po upływie 14 dni od dnia opublikowania w Dzienniku Urzędowym Województwa Lubuskiego.

Przewodniczący Rady Miasta
Żagań

Krzysztof Sieńko

Poświadcza się zgodność niniejszej kopii z treścią materiału państwowego zasobu geodezyjnego i kartograficznego

Organ prowadzący państwowy zasób
geodezyjny i kartograficzny

STAROSTA ŻAGĄŃSKI

Identyfikator ewidencyjny materiału
zasobu

Data wykonania kopii

~~Imię, nazwisko i podpis osoby
reprezentującej organ~~

KOPIA Z MAPY ZASADNICZEJ
SKALA 1:500

Województwo: lubuskie

Powiat: żagański

Układ odniesienia: PL-E-19789, Układ wsp. płaskich: PL-2000 str. 5 (15°), układ wyśledka ewolucyjnego: PL-EVRF2007-081002_1, Zagań

Obręb: 0002, 0002 Żagań


Działka: 970/1

~~m.zasadnicza~~

G.6642.1.789.2025

~~2025.06.02~~

Agata Zienba

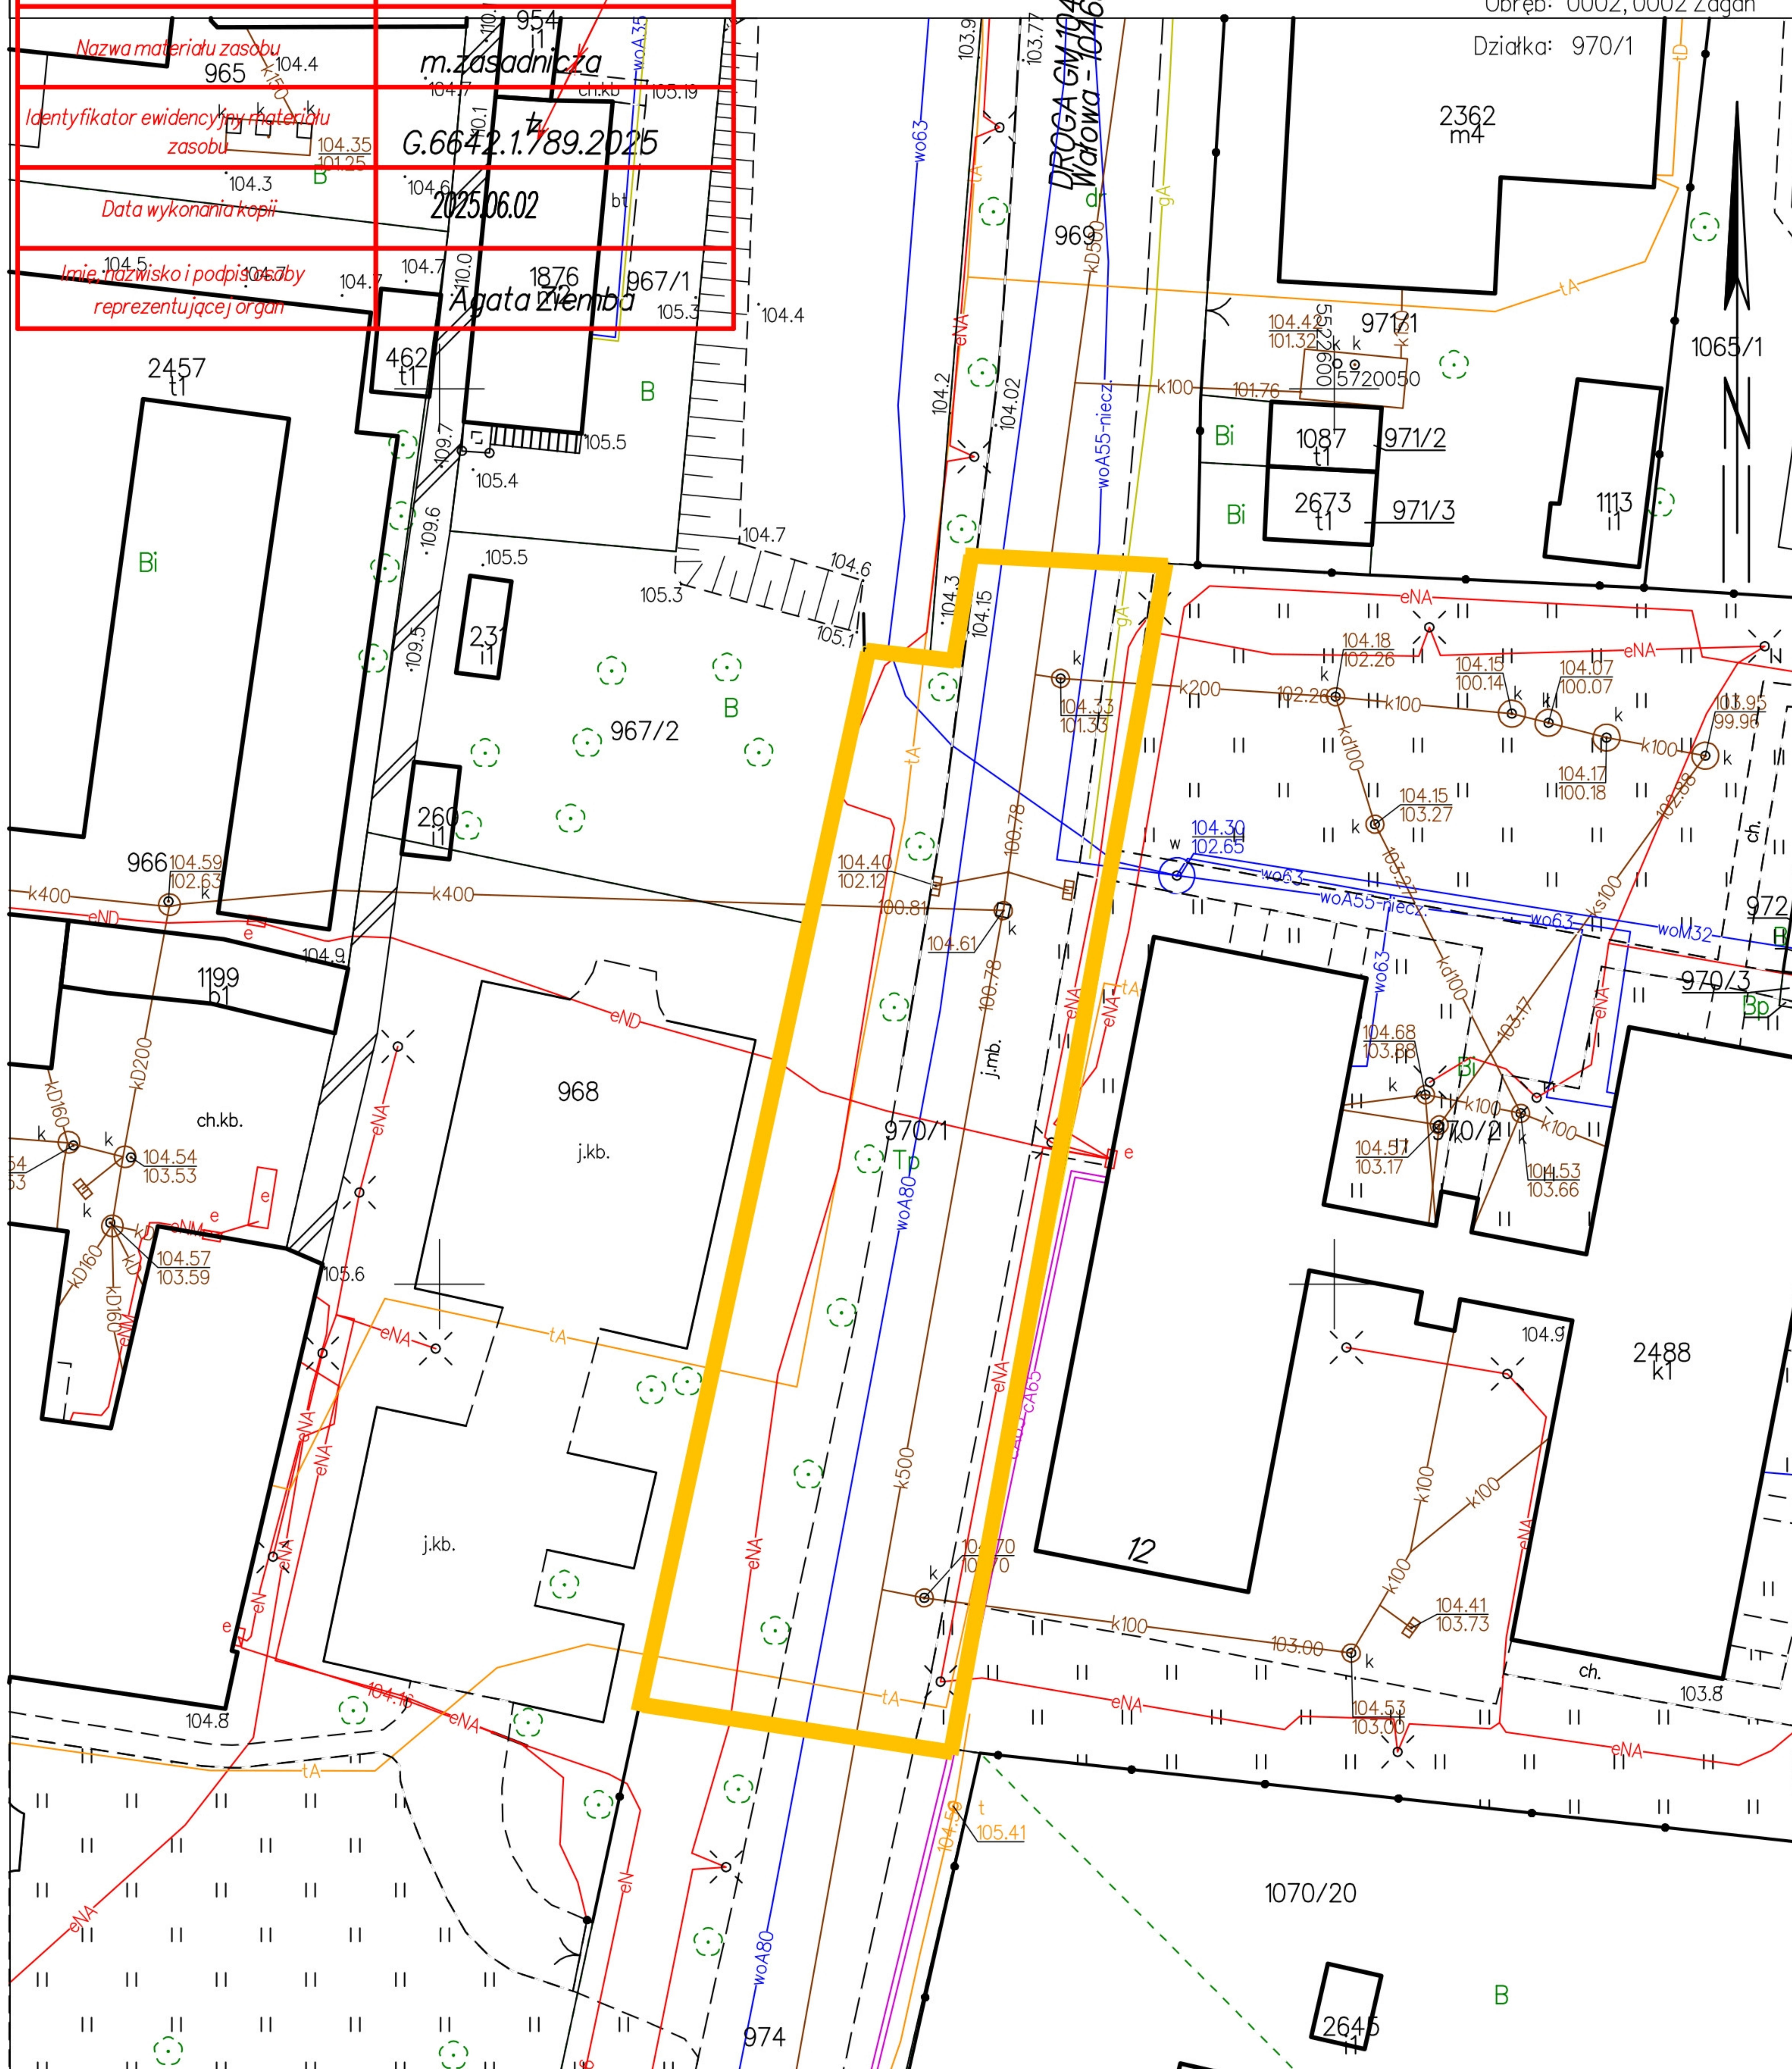

UZASADNIENIE

Na podstawie art. 7 ust. 1 ustawy z dnia 21 marca 1985 r. o drogach publicznych (t.j. Dz. U. z 2025r., poz. 889) do dróg gminnych zalicza się drogi o znaczeniu lokalnym niezaliczone do innych kategorii, stanowiące uzupełniającą sieć dróg służących miejscowym potrzebom, z wyłączeniem dróg wewnętrznych. Droga będąca przedmiotem niniejszej uchwały, której przebieg zaznaczono na mapie stanowiącej załącznik nr 1 spełnia wymogi określone w/cyt. przepisem prawa, to jest:

- ma znaczenie lokalne,
- stanowi uzupełniającą sieć dróg służących miejscowym potrzebom,
- nie jest zaliczona do innych kategorii dróg publicznych.

Przedmiotowa uchwała dotyczy zmiany przebiegu istniejącej drogi gminnej nr 104688F ul. Wałowa dz. ew. nr 974, 969, 1086 obręb 0002 m. Żagań poprzez włączenie w jej ciąg dz. ew. nr 970/1.

Zgodnie z art. 7 ust. 2 ustawy z dnia 21 marca 1985 r. o drogach publicznych (t.j. Dz. U. z 2025r., poz. 889.), Gmina Żagań o statusie miejskim zwróciła się do Zarządu Powiatu Żagańskiego z prośbą o wyrażenie opinii w sprawie zaliczenia dz. ew. nr 970/1 do kategorii drogi gminnej nr 104688F ul. Wałowa dz. ew. nr 974, 969, 1086 obręb 0002.

W ustawowym terminie 21 dni od dnia otrzymania pisma, organ nie zgłosił stanowiska. Zgodnie z art. 7a ust. 2 ww. ustawy niezłożenie opinii w przewidzianym terminie uznaje się za akceptację propozycji.

Nowy przebieg drogi, wskazany na załączniku mapowym, ma charakter lokalny i stanowi dojazd do terenów mieszkalnych oraz usługowych. Ponadto, zaliczenie w/w działki do kategorii dróg gminnych służy uporządkowaniu sieci drogowej.

Biorąc pod uwagę powyższe, uznaje się za celowe i zasadne podjęcie przedmiotowej uchwały.